

物件概要


区画番号	2	最低売却価格	67,840,000円
所在地	半田市平地町五丁目30番2, 31番1, 32番1, 33番2, 126番2, 161番, 162番		
地積	登記簿	1,937.54㎡	実測 1,938.30㎡
地目	登記簿	宅地 用悪水路 雑種地	現況 宅地 用悪水路 雑種地 土地の状況 更地

法令等に基づく制限	都市計画法	都市計画区域	市街化区域		
		用途地域	第一種低層住居専用地域		
		指定建ぺい率	60%	指定容積率	100%
		防火指定	法22条区域	高度指定	—
	その他制限	半田市ふるさと景観計画（くらし風景地域）、居住誘導区域			


接面道路の状況	東側市道（幅員4.0～6.3m） 北側市道（幅員2.5～3.3m）			
私道の負担等	負担の有無	無	負担の内容	—

供給処理施設		配管等の状況	照会先	
	電気	有	中部電力ミライズ(株) (0120)921-691	
	上水道	有	半田市上下水道経営課 (0569)84-0681	
	下水道	有	半田市上下水道経営課 (0569)84-0675	
	ガス	有	東邦ガス(株) (0570)783-987	

特記事項	・ 侵入防止柵が設置してあります。 ・ 敷地内に残地杭（57本）があります。 ・ 敷地南側にL型擁壁（土中埋設・高さ約1.2m）が残置されています。 ・ 敷地西側に間知ブロック擁壁（高さ約1.5m）が残置されています。 ・ 土地の引渡しは、残置物がありますが現状有姿になります。 ・ 水路が介在するため、一体利用する場合は占用使用許可申請が必要です。 ・ 上水道について引込み管 30mm及びメーターの権利 30mm（1か所）があります。
------	---

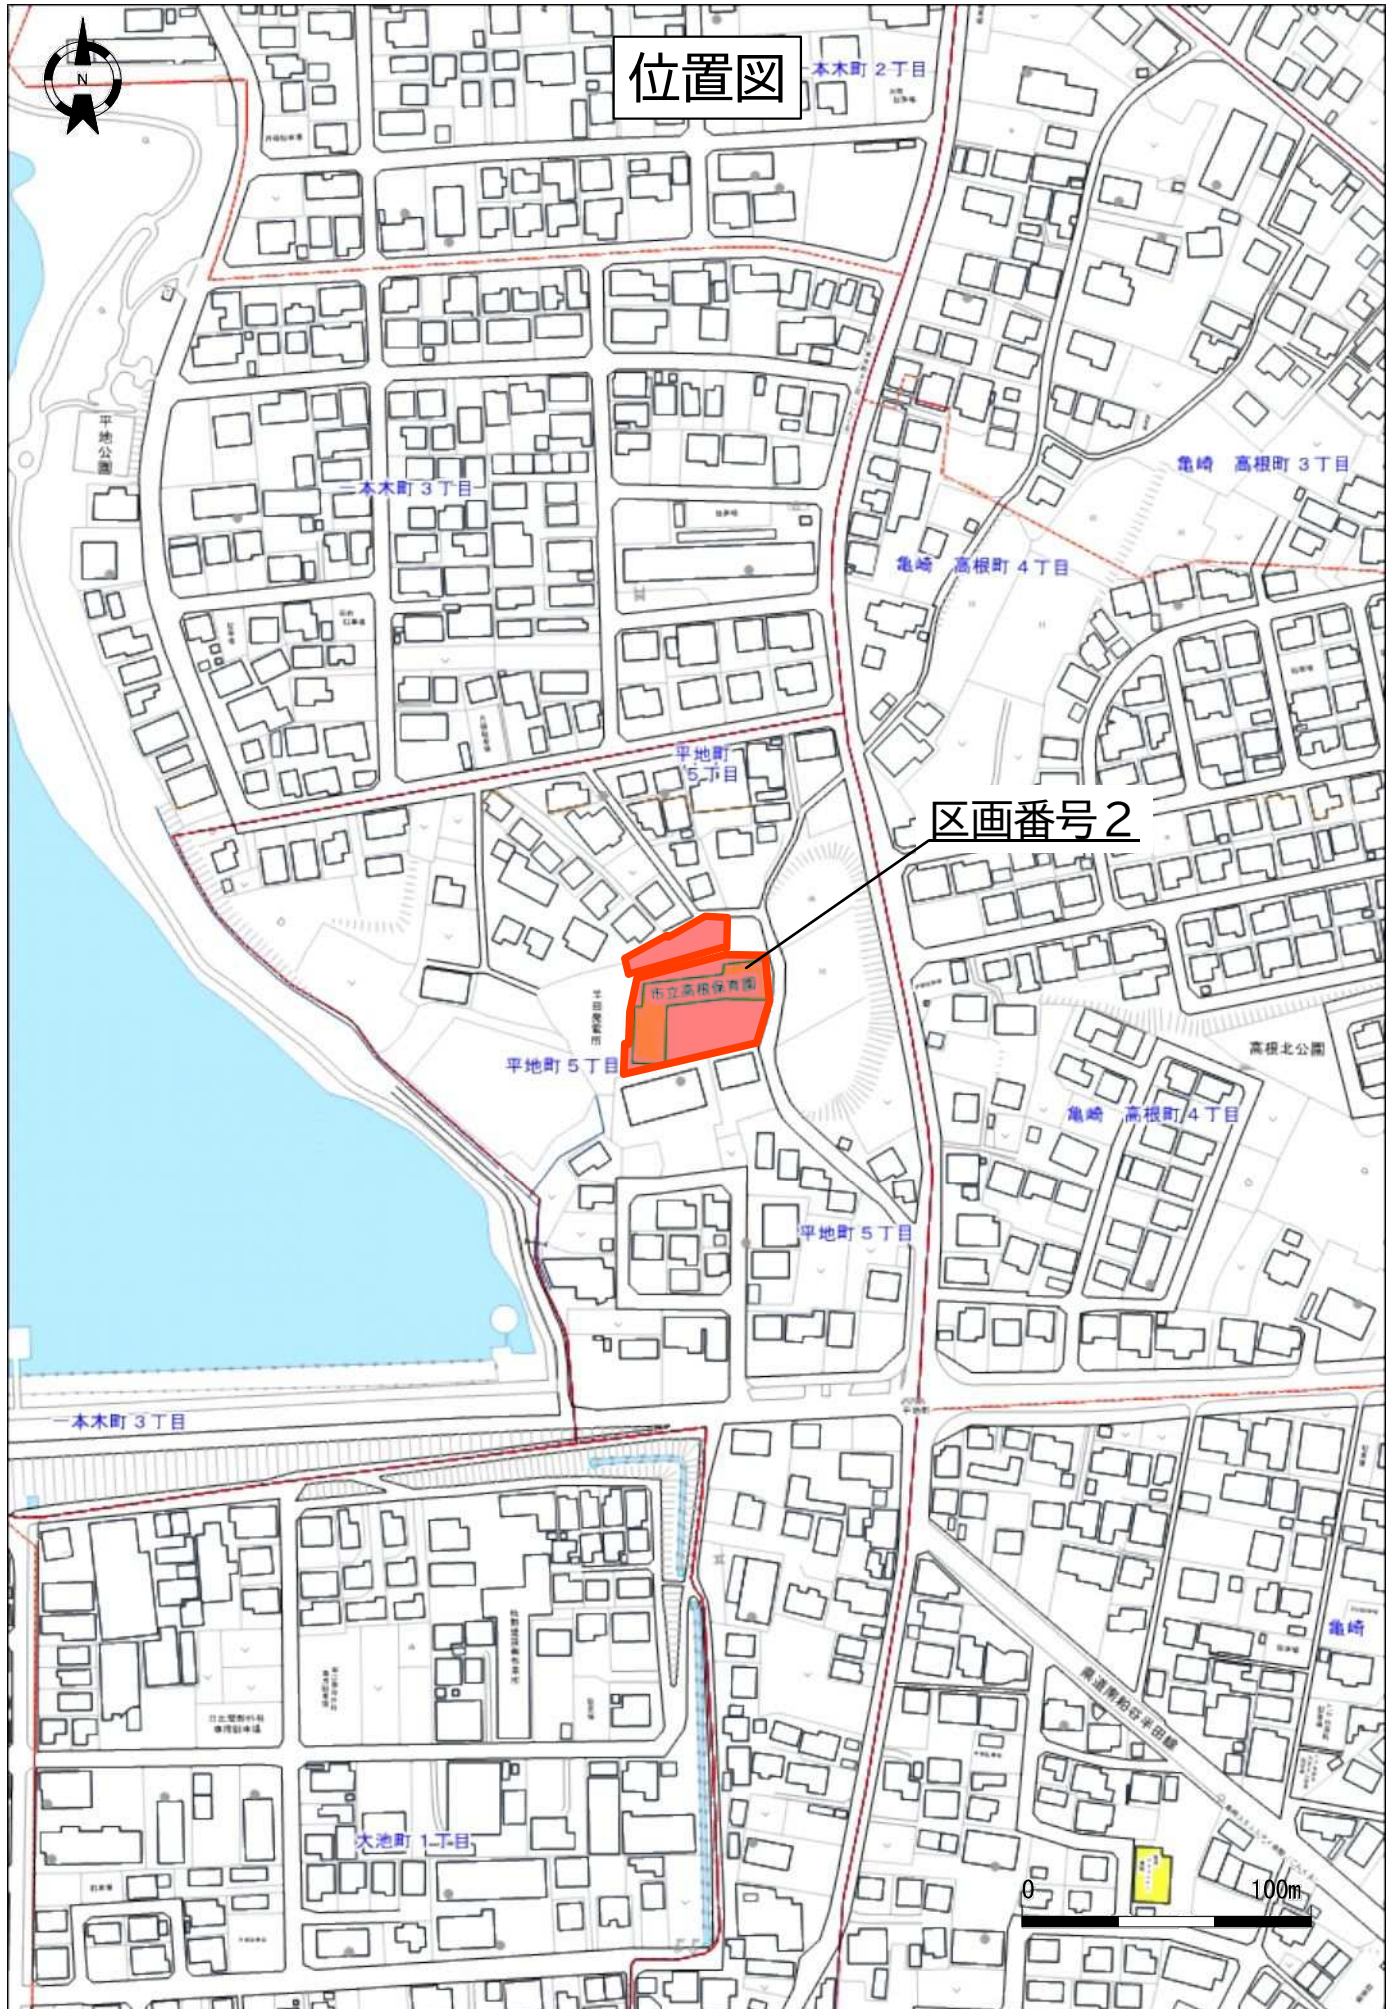

公 図

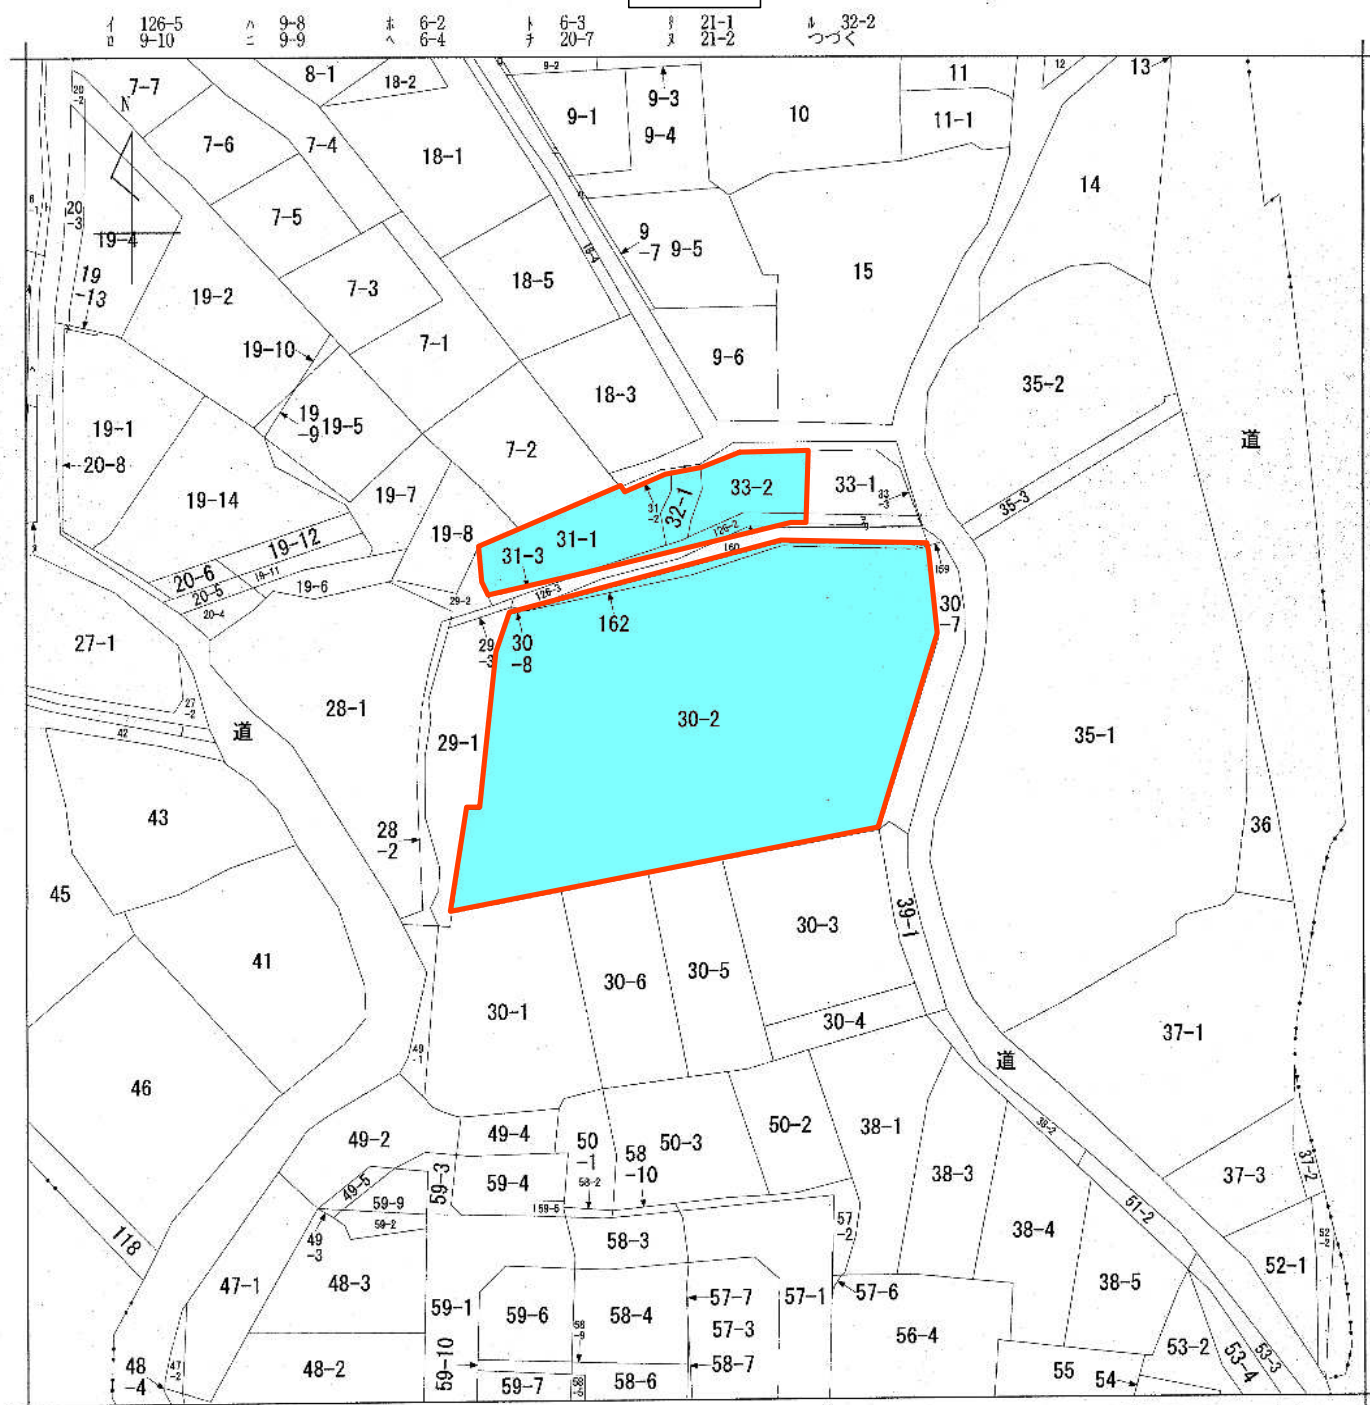

(注) 地図に準ずる図面は、土地の区画を明確にした不動産登記法所定の地図が備え付けられるまでの間、これに代わるものとして備え付けられている図面で、土地の位置及び形状の概略を記載した図面です。

地番区域見出し

平地町5丁目

請求部	所在	半田市平地町五丁目			地番	30番2		
出カ縮	1/600	精度区分	座標系番号又は記号	分類	地図に準ずる図面		種類	旧土地台帳附属地図
作成年月日				備付年月日(原図)			補記事項	

これは地図に準ずる図面に記録されている内容を証明した書面である。

令和8年7月24日

名古屋法務局半田支局

登記官

請求番号：35-3

(1/2)

種岡美和



公用

サ
リ
表

126-1
126-4
161

公 図

区画番号2

これは図面に記録されている内容を証明した書面である。
令和8年7月24日 名古屋法務局半田支局

登記官

植岡美和



座標求積表


地番測点	(イ) 30-2		距離	
	Xn	Yn		
K249	-119734.322	-19401.743	448122.058071	17.837
AC2	-119738.449	-19419.096	221571.885360	31.475
K338	-119745.732	-19449.717	-82641.847533	11.571
K336	-119734.200	-19448.762	-222960.607568	1.394
K118	-119734.268	-19447.370	-206297.700960	10.714
KA12	-119723.592	-19446.463	-421618.764303	11.167
E12	-119712.587	-19444.566	-224506.959036	1.695
E11	-119712.046	-19442.960	-7718.855120	0.866
KC10	-119712.190	-19442.106	-101157.277518	17.930
KC11	-119706.843	-19424.992	-173659.428480	10.763
KC12	-119703.250	-19414.846	-76824.545622	15.364
KC13	-119702.886	-19399.486	-10204.129636	0.603
KB10	-119702.724	-19398.903	241826.724798	12.697
KB6	-119715.352	-19397.579	612924.701242	19.422
		倍面積	-3144.746305	
		面積	1572.3731525	
		地積	1572.37	m ²

地番測点	(ロ) 30-7	Xn	Yn	(X _n +1 - X _n -1)Y _n	距離
KB10	-119702.724	-19398.903	-257384.645004	2.397	
KC14	-119702.084	-19396.593	23237.118414	2.557	
KE4	-119703.922	-19394.816	110104.370432	4.017	
KE5	-119707.761	-19393.634	217926.265258	7.398	
KE6	-119715.159	-19393.710	216201.079080	3.851	
KE7	-119718.909	-19394.587	172437.273017	5.265	
KE8	-119724.050	-19395.721	221809.465356	6.501	
KE9	-119730.345	-19397.344	204506.197792	4.415	
KC18	-119734.593	-19398.545	73151.913195	2.378	
KA1	-119734.116	-19400.875	-5257.637125	0.892	
K249	-119734.322	-19401.743	-364054.305632	19.422	
KB6	-119715.352	-19397.579	-612924.701242	12.697	
				倍面積	-247.606479
				面積	123.8032395
				地積	123.80 m ²


地番測点	(ハ) 30-8	X_n	Y_n	$(X_{n+1} - X_{n-1})Y_n$	距離
E11		-119712.046	-19442.960	11588.004160	1.695
E12		-119712.587	-19444.566	-4025.025162	0.759
KA8		-119711.839	-19444.437	-11588.884452	1.159
KC9		-119711.991	-19443.288	4024.760616	0.333
		倍面積		-1.144838	
		面積		0.5724190	
		地積		0.57	㎡

地番	30-2、30-7、30-8
土地の所在	半田市平地町五丁目

地積測量図

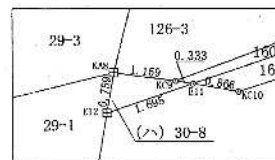

拡大図 1/100

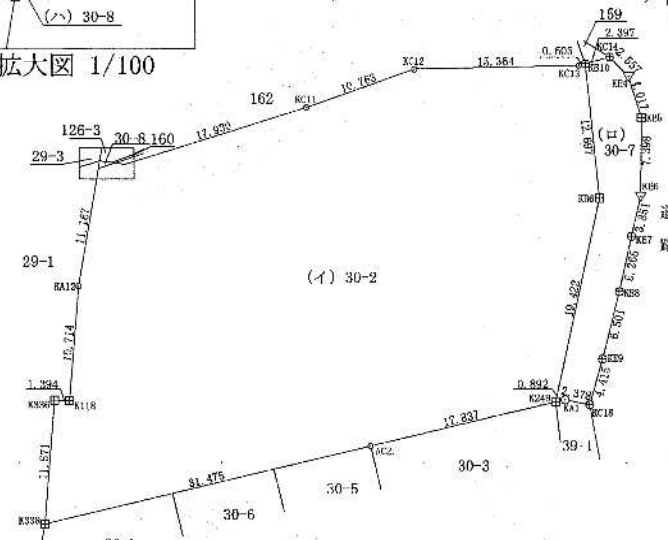

杭標示

田	コンクリート杭
◎	プラスチック杭
⊕	鉄杭
▽	金属杭
⊗	街区基準点
○	計算点
⊠	きざ
□	木杭

測地系	世界測地系
平面直角座標系の記号	Ⅶ
測量の年月日	令和8年2月10日

街区基準点の座標値 等級 種類

測点名	X 座標	Y 座標	等級 種類
20A43	-119623.040	-19374.686	街区多角点
20A62	-119586.355	-19608.717	街区多角点
20A65	-119775.060	-19339.093	街区多角点

作成者 公益社団法人 愛知県公共嘱託登記土地家屋調査士協会
社員 土地家屋調査士 稲生 裕之 (令和8年3月5日作成)

申請人 半田市長 久世 孝宏
縮尺 1/500

これは図面に記録されている内容を証明した書面である。
令和8年7月24日
名古屋法務局半田支部

登記官

種岡美和




地番	31 1、31-2、31 3	地積測量図
土地の所在	半田市平地町五丁目	

座標求積表				
地番	(イ) 31-1			
測点	X _n	Y _n	(X _{n+1} - X _{n-1})Y _n	距離
LB7-1	-119695.131	-19428.453	35884.352691	1.998
G9	-119697.122	-19428.283	112042.908061	3.836
G8	-119700.898	-19428.956	133632.359368	3.184
G7	-119704.000	-19428.236	156300.158620	12.771
E7	-119708.943	-19440.012	141484.407336	7.318
E8	-119711.278	-19446.947	-7603.756277	2.954
KA3	-119708.552	-19448.086	-120189.171480	3.500
KK14	-119705.098	-19448.650	-110507.229300	4.839
K335	-119702.870	-19444.354	-154757.613486	11.795
K500	-119697.139	-19434.045	-98783.250735	0.928
LB8	-119697.787	-19433.381	-36223.822184	5.196
LB7	-119695.275	-19428.832	-51602.977792	0.405
		倍面積	-323.635178	
		面積	161.8175890	
		地積	161.81	m ²

地番	(ロ) 31-2			
測点	X _n	Y _n	(X _{n+1} - X _{n-1})Y _n	距離
G10	-119694.219	-19428.531	14668.540905	0.915
LB7-1	-119695.131	-19428.453	20516.416368	0.405
LB7	-119695.275	-19428.832	51602.977792	5.196
LB8	-119697.787	-19433.381	36223.822184	0.928
K500	-119697.139	-19434.045	-66289.527495	5.595
K151	-119694.376	-19429.180	-56733.205600	0.668
		倍面積	-10.945846	
		面積	5.4729230	
		地積	5.47	m ²

地番	(ハ) 31-3			
測点	X _n	Y _n	(X _{n+1} - X _{n-1})Y _n	距離
E7	-119708.943	-19440.012	-10905.846732	4.582
KA5	-119710.717	-19444.237	54929.969525	2.717
K232	-119711.768	-19446.742	10909.622262	0.531
E8	-119711.278	-19446.947	-54937.625275	7.318
		倍面積	-3.880220	
		面積	1.9401100	
		地積	1.94	m ²

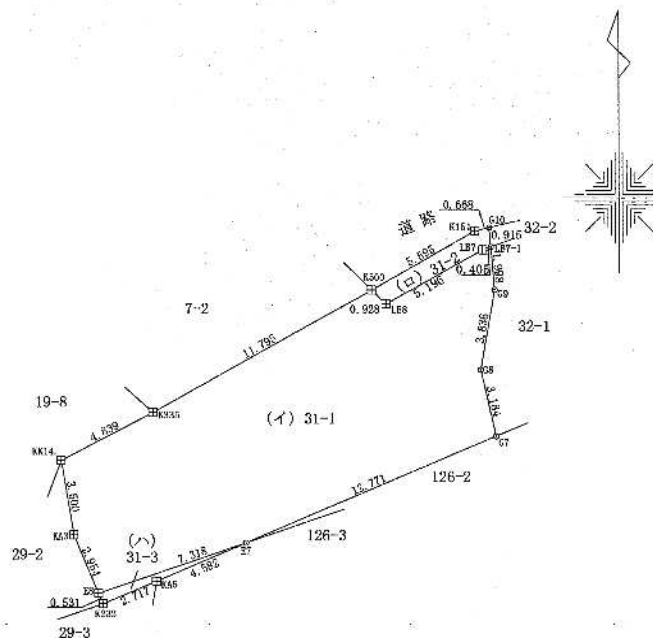

田	コンクリート杭
⊗	プラスチック杭
⊕	鉄杭
▽	金杭
⊗	街区基準点
○	計測点
⊗	キ
□	木杭

測地系	世界測地系
平面直角座標系の記号	VII
測量の年月日	令和8年2月10日

街区基準点の座標値 等級 種類

測点名	X 座標	Y 座標	等級	種類
20A43	-119623.040	-19374.686		街区多角点
2A062	-119586.355	-19608.717		街区多角点
2A065	-119775.060	-19339.093		街区多角点

作成者	公益社団法人 愛知県公共嘱託登記士地家屋調査士協会 社員 土地家屋調査士 稲生 裕之 (令和8年3月 5日作成)	申請人	半田市長 久世 孝宏	縮尺	1/250
-----	--	-----	------------	----	-------

これは図面に記録されている内容を証明した書面である。
令和8年7月24日
名古屋法務局半田支局

登記官

種岡美和



地 番	32-1、32-2	地 積 測 量 図
土地の所在	半田市平地町五丁目	

座 標 求 積 表

地 番	(イ) 32-1			
測 点	X _n	Y _n	(X _{n+1} - X _{n-1})Y _n	距 離
LB6-1	-119693.859	-19425.099	48310.221213	3.798
G4	-119697.618	-19424.555	144810.057525	3.811
G5	-119701.314	-19425.486	101478.738864	1.533
G6	-119702.842	-19425.604	38890.059208	1.108
KA19	-119703.316	-19426.606	22496.069748	1.768
G7	-119704.000	-19428.236	-46977.474648	3.184
G8	-119700.898	-19428.956	-133632.359368	3.836
G9	-119697.122	-19428.283	-112042.908061	1.998
LB7-1	-119695.131	-19428.453	-63395.042139	3.587
		倍 面 積	-62.697658	
		面 積	31.3488290	
		地 積	31.34	m ²

地 番	(ロ) 32-2			
測 点	X _n	Y _n	(X _{n+1} - X _{n-1})Y _n	距 離
KA8	-119693.407	-19425.164	-6993.059040	0.457
LB6-1	-119693.859	-19425.099	33488.870676	3.587
LB7-1	-119695.131	-19428.453	6991.243080	0.915
G10	-119694.219	-19428.531	-33494.787444	3.464
		倍 面 積	-4.732728	
		面 積	2.3663640	
		地 積	2.36	m ²



杭 標 示

田	コンクリート杭
◎	プラスチック杭
⊕	鉄杭
▽	金 属 杭
⊗	街区基準点
○	計 算 点
⊗	キ ャ ッ プ
□	木 杭

測 地 系	世界測地系
平面直角座標系の記号	VII
測量の年月日	令和8年2月10日

街区基準点の座標値 等級 種類

測 点 名	X 座 標	Y 座 標	等級 種類
20A43	-119623.040	-19371.686	街区多角点
2A062	-119586.355	-19668.717	街区多角点
2A065	-119775.060	-19339.093	街区多角点

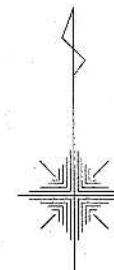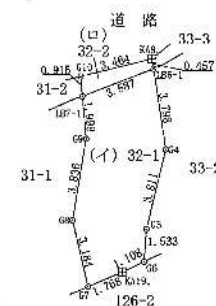

作 成 者	公益社団法人 愛知県公共嘱託登記士地家屋調査士協会 社 員 土地家屋調査士 稲 生 裕 之 (令和8年3月5日作成)	申 請 人	半 田 市 長 久 世 孝 宏	縮 尺	1 / 250
-------	--	-------	-----------------	-----	---------

これは図面に記録されている内容を証明した書面である。
令和8年7月24日 名古屋法務局半田支局

登記官

種岡美利




地番	33-1、33-2、33-3	地積測量図
土地の所在	半田市平地町五丁目	

座 標 求 積 表

地 番	(イ) 33-1			
測 点	Xn	Yn	$(X_{n+1} - X_{n-1})Y_n$	距 離
LB9	-119690.725	-19404.044	19675.700616	1.762
E2	-119691.844	-19402.683	163642.228422	7.744
E15	-119699.159	-19400.142	150176.499222	12.063
E13	-119699.585	-19412.197	-161684.188813	8.756
E4	-119690.830	-19412.068	-171990.922480	8.025
		倍 面 積	-180.683033	
		面 積	90.3415165	
		地 積	90.34	m ²

地番 (口) 33-2				
測点	Xn	Yn	(Xn+1 - Xn-1)Yn	距離
LB6-1	-119693.859	-19425.099	-74009.627190	0.144
LB6	-119693.808	-19424.964	-56604.345096	4.996
LB4	-119690.945	-19420.870	-57835.350860	8.803
E4	-119690.830	-19412.068	167720.267520	8.756
E13	-119699.585	-19412.197	174787.421738	7.048
KA15	-119699.834	-19419.241	63248.467937	7.038
G6	-119702.842	-19425.604	28749.893920	1.533
G5	-119701.314	-19425.486	-101478.738864	3.811
G4	-119697.618	-19424.555	-144810.057525	3.798
		倍面積	-232.068370	
		面積	116.0341850	
		地積	116.03	m ²

地番	(ハ) 33-3			
測点	Xn	Yn	(Xn+1 - Xn-1)Yn	距離
KA6.	-119689.660	-19401.812	173296.984784	9.773
KA14.	-119699.133	-19399.409	184274.986091	0.733
E15	-119699.159	-19400.142	-141407.635038	7.744
F2	-119691.844	-19402.683	-163642.228422	1.762
LB9	-119690.725	-19404.044	-19675.700616	8.025
E1	-119690.830	-19412.068	4270.654960	8.803
LB4	-119690.945	-19420.870	57835.350860	4.996
LB6	-119693.808	-19424.964	56604.345096	0.144
LB6-1	-119693.859	-19425.099	-7789.464699	0.457
KA8.	-119693.407	-19425.164	-71057.249912	4.985
KA7.	-119690.201	-19421.347	-72771.787209	19.542
		倍面積	-61.744105	
		面積	30.8720525	
		地積	30.87	m ²

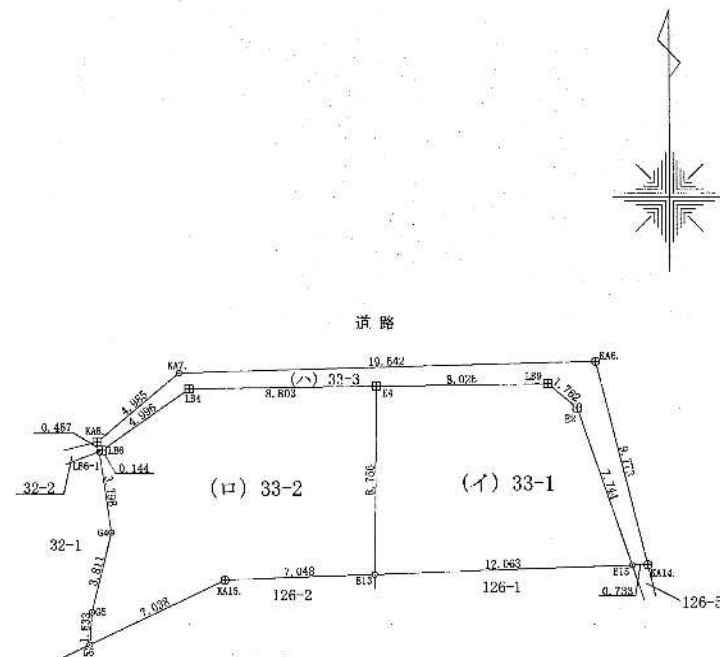

杭標示

田	コンクリート杭
◎	プラスチック杭
⊙	鉄杭
▽	金目杭
⊕	街区基準点
○	計算法点
⊗	キザミ
□	木杭

測地系	世界測地系
平面直角座標系の記号	VII
測量の年月日	令和8年2月10日

街区基準点の座標値 等級 種類

測点名	X 座標	Y 座標	等級 種類
20A43	-119623.040	-19374.686	街区多角点
2A062	-119586.355	-19608.717	街区多角点
2A065	-119775.066	-19239.093	街区多角点

作成者	公益社団法人 愛知県公共嘱託登記土地家屋調査士協会 社員 土地家屋調査士 稲生 裕之 (令和8年3月5日作成)	申請人	半田市長 久世 孝宏	縮尺	1/250
-----	---	-----	------------	----	-------


これは図面に記録されている内容を証明した書面である。
令和8年7月24日
名古屋法務局半田支局

登記官

種岡美和



地番	126-1～126-5	地積測量図
土地の所在	半田市平地町五丁目	

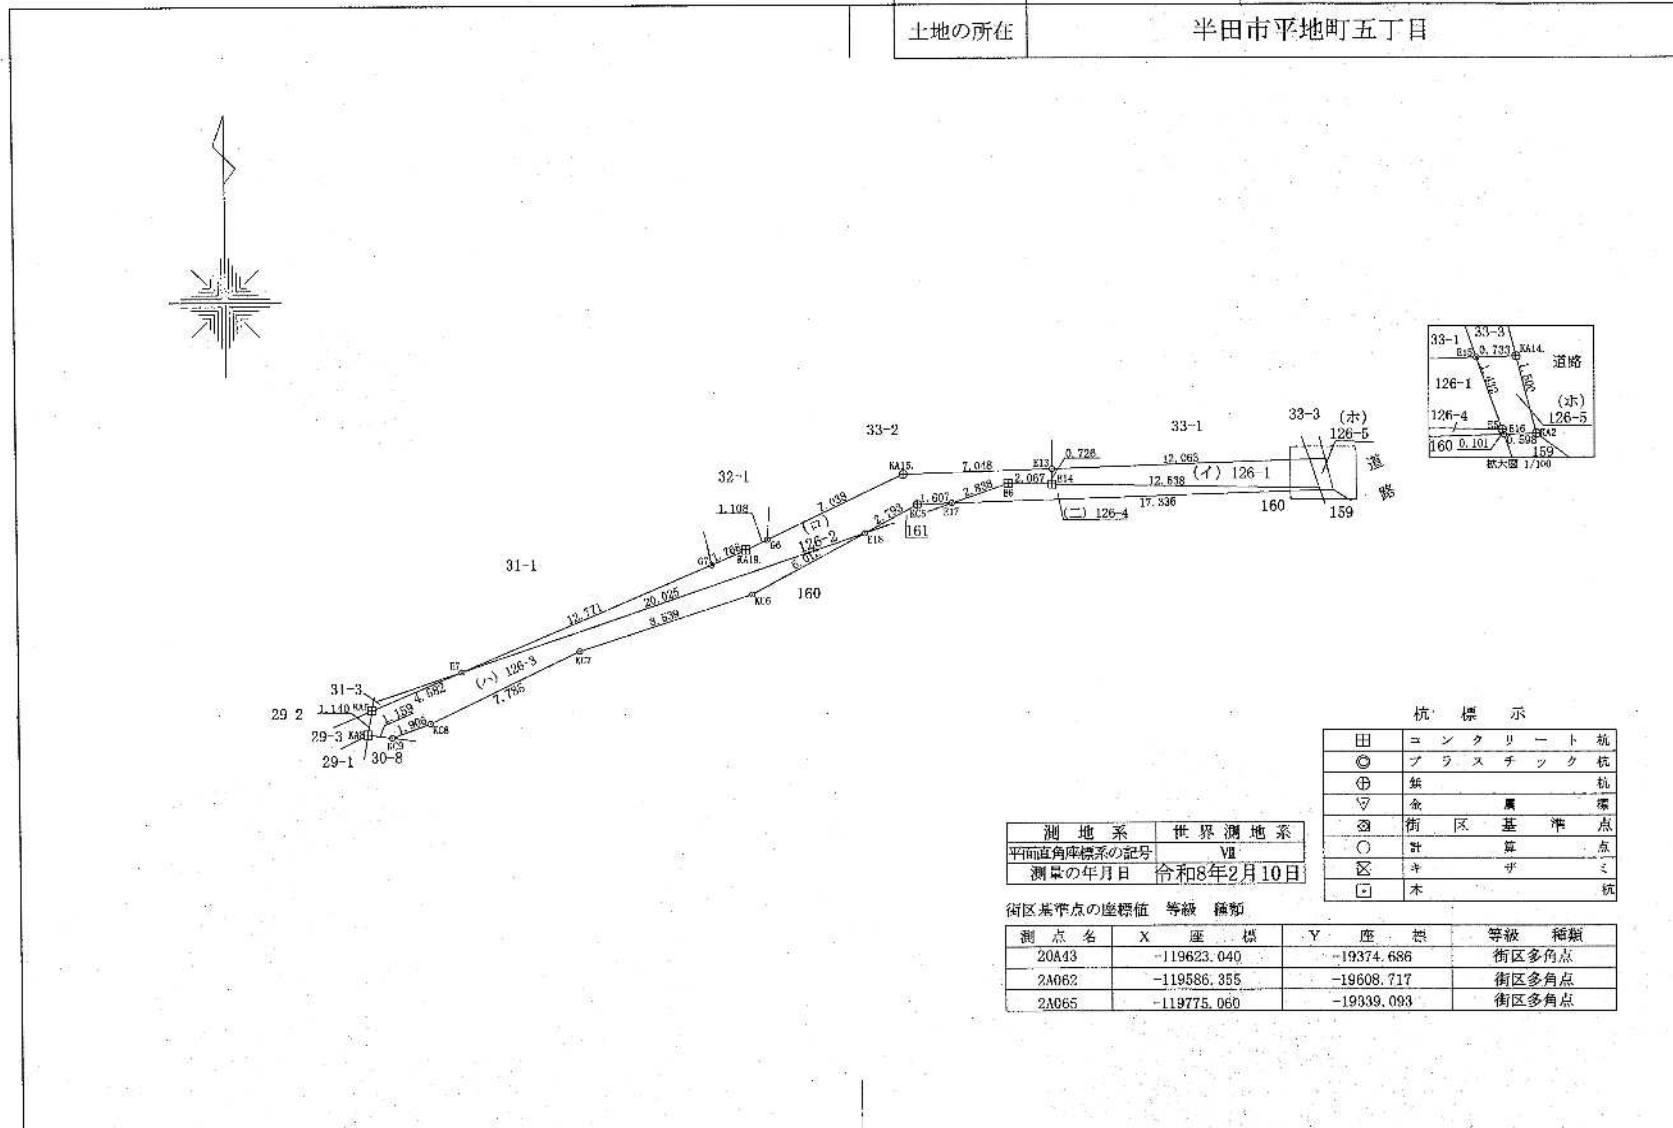

杭標示

田	コンクリート杭
●	プラスチック杭
⊕	鉄杭
▽	金属標
⊗	街区基準点
○	計算点
⊗	キザミ
□	木杭

測地系	世界測地系
平面直角座標系の記号	Ⅷ
測量の年月日	令和8年2月10日

街区基準点の座標値 等級 種類

測点名	X 座標	Y 座標	等級	種類
20A43	-119623.040	-19374.686		街区多角点
2A062	-119586.355	-19608.717		街区多角点
2A065	-119775.060	-19339.093		街区多角点

作成者	公益社団法人 愛知県公共嘱託登記土地家屋調査士協会 社員 土地家屋調査士 稲生 裕之 (令和8年3月5日作成)	申請人	半田市長 久世 孝宏	縮尺	1/250
-----	--	-----	------------	----	-------

これは図面に記録されている内容を証明した書面である。
令和8年7月24日 名古屋法務局半田支局

登記官

種岡美和



座標求積表

地番	(イ) 126-1			
測点	Xn	Yn	(Xn+1 - Xn-1)Yn	距離
E15	-119699.159	-19400.142	17983.931634	1.432
E5	-119700.512	-19399.672	22348.422144	12.538
E14	-119700.311	19412.208	-17995.116816	0.726
E13	-119699.585	-19412.197	-22362.850944	12.063
		倍面積	-25.613982	
		面積	12.8069910	
		地積	12.80	㎡

地番	(ロ) 126-2			
測点	Xn	Yn	(Xn+1 - Xn-1)Yn	距離
E13	-119699.585	-19412.197	9259.617969	0.726
E14	-119700.311	-19412.208	13452.660144	2.067
E6	-119700.278	-19414.275	16948.662075	2.838
E17	-119701.184	-19416.965	18620.869435	1.607
KC5	-119701.237	-19418.571	26584.023699	2.793
E18	-119702.553	19421.034	149658.488004	20.025
E7	-119708.943	-19440.012	28129.697364	12.771
G7	-119704.000	-19428.236	-109322.683972	1.768
KA19.	-119703.316	-19426.606	-22496.009748	1.108
G6	-119702.842	-19425.604	-67639.953128	7.038
KA15.	-119699.834	-19419.241	-63248.467937	7.048
		倍面積	-53.096095	
		面積	26.5480475	
		地積	26.54	㎡

地番	(ハ) 126-3			
測点	Xn	Yn	(Xn+1 - Xn-1)Yn	距離
E18	-119702.553	-19421.034	-69041.775870	6.012
KC6	-119705.388	-19426.336	105620.988832	8.539
KC7	-119707.990	-19434.469	115518.483736	7.785
KC8	-119711.332	-19441.500	77785.441500	1.906
KC9	-119711.991	-19443.288	9857.747016	1.159
KA8	-119711.839	-19444.437	-24772.212738	1.140
KA5	-119710.717	-19444.237	-56310.510352	4.582
E7	-119708.943	-19440.012	-158708.257968	20.025
		倍面積	-50.095844	
		面積	25.0479220	
		地積	25.04	㎡

地番	126-1~126-5	地積測量図
土地の所在	半田市平地町五丁目	

地番	(ニ) 126-4			
測点	Xn	Yn	(Xn+1 - Xn-1)Yn	距離
E5	-119700.512	-19399.672	5742.302912	0.101
E16	-119700.607	-19399.639	13036.537408	17.336
E17	-119701.184	-19416.965	-6388.181485	2.838
E6	-119700.278	-19414.275	-16948.662075	2.067
E14	-119700.311	-19412.208	4542.456672	12.538
		倍面積	-15.526568	
		面積	7.7632840	
		地積	7.76	㎡

地番	(ホ) 126-5			
測点	Xn	Yn	(Xn+1 - Xn-1)Yn	距離
KA14.	-119699.133	-19399.409	27702.356052	1.500
KA2	-119700.587	-19399.041	28594.186434	0.598
E16	-119700.607	-19399.639	-1454.972925	0.101
E5	-119700.512	-19399.672	28090.725056	1.432
E15	-119699.159	-19400.142	-26752.795818	0.733
		倍面積	-1.951313	
		面積	0.9758565	
		地積	0.97	㎡

合計 73.1419010

作成者 公益社団法人 愛知県公共嘱託登記土地家屋調査士協会
社員 土地家屋調査士 稲生 裕之 (令和8年3月5日作成)

申請人 半田市長 久世孝宏 縮尺

これは図面に記録されている内容を証明した書面である。
令和8年7月24日 名古屋法務局半田支局

登記官

種岡美和

地番	161	地積測量図
土地の所在	半田市平地町五丁目	

座標求積表

地番	161			
測点	Xn	Yn	(Xn+1 - Xn-1)Yn	距離
KC5	-119701.237	-19418.571	-26584.023699	1.607
E17	-119701.184	-19416.965	25552.725940	4.293
E18	-119702.553	-19421.034	1029.314802	2.793
		倍面積	-1.982957	
		面積	0.9914785	
		地積	0.99	m ²



杭標示

田	コンクリート杭
◎	プラスチック杭
⊕	無
▽	金
□	街区基準点
○	計
×	ギ


測地系	世界測地系
平面直角座標系の記号	VI
測量の年月日	令和8年2月10日

街区基準点の座標値 等級 種類

測点名	X座標	Y座標	種類
20A43	-119623.040	-19374.686	街区多角点
2A062	-119586.355	-19608.717	街区多角点 節点
2A065	-119775.060	-19339.093	街区多角点 節点

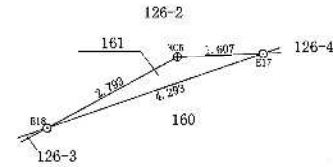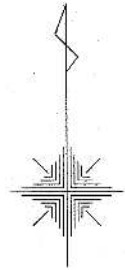

土地所在図 縮尺1/500

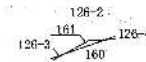

作成者 公益社団法人 愛知県公共嘱託登記土地家屋調査士協会
社員 土地家屋調査士 稲生 裕之 (令和8年3月5日作成)

申請人 半田市長 久世孝宏

縮尺 1/100

これは図面に記録されている内容を証明した書面である。
令和8年7月24日 名古屋法務局半田支局

登記官

種岡美和

地番	162	地積測量図
土地の所在	半田市平地町五丁目	



座標求積表				
地番	測点	X _n	Y _n	(X _{n+1} - X _{n-1})Y _n
162	E9	-119702.523	-19398.973	8554.947093
	KB10	-119702.724	-19398.903	7041.801789
	KC13	-119702.886	-19399.486	10204.129636
	KC12	-119703.250	-19414.846	76824.545622
	KC11	-119706.843	-19424.992	173659.428480
	KC10	-119712.190	-19442.106	101157.277518
	E11	-119712.046	-19442.960	-192621.404720
	E10	-119702.283	-19413.963	-184879.169649
			倍面積	-58.44231
			面積	29.222155
			地積	29.22 m ²

測地系	世界測地系
平面直角座標系の記号	VII
測量の年月日	令和8年2月10日

杭標示	
田	コンクリート杭
◎	ブラスチック杭
⊕	鉄杭
▽	金属標
□	街区基準点
○	計算点
×	その他

街区基準点の座標値 等級 種類

測点名	X座標	Y座標	種類
20A43	-119623.040	-19374.686	街区多角点
2A062	-119586.355	-19608.717	街区多角点 節点
2A065	-119775.060	-19339.093	街区多角点 節点

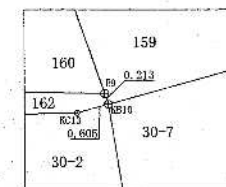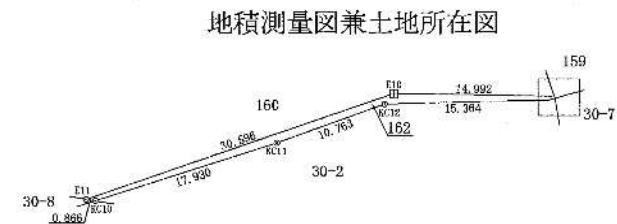


拡大図 1/100

作成者	公益社団法人 愛知県公共嘱託登記土地家屋調査士協会 社員 土地家屋調査士 稲生 裕之 (令和8年3月5日作成)	申請人	半田市長 久世 孝宏	縮尺	1/500
-----	--	-----	------------	----	-------


残置物図面

区画番号 2

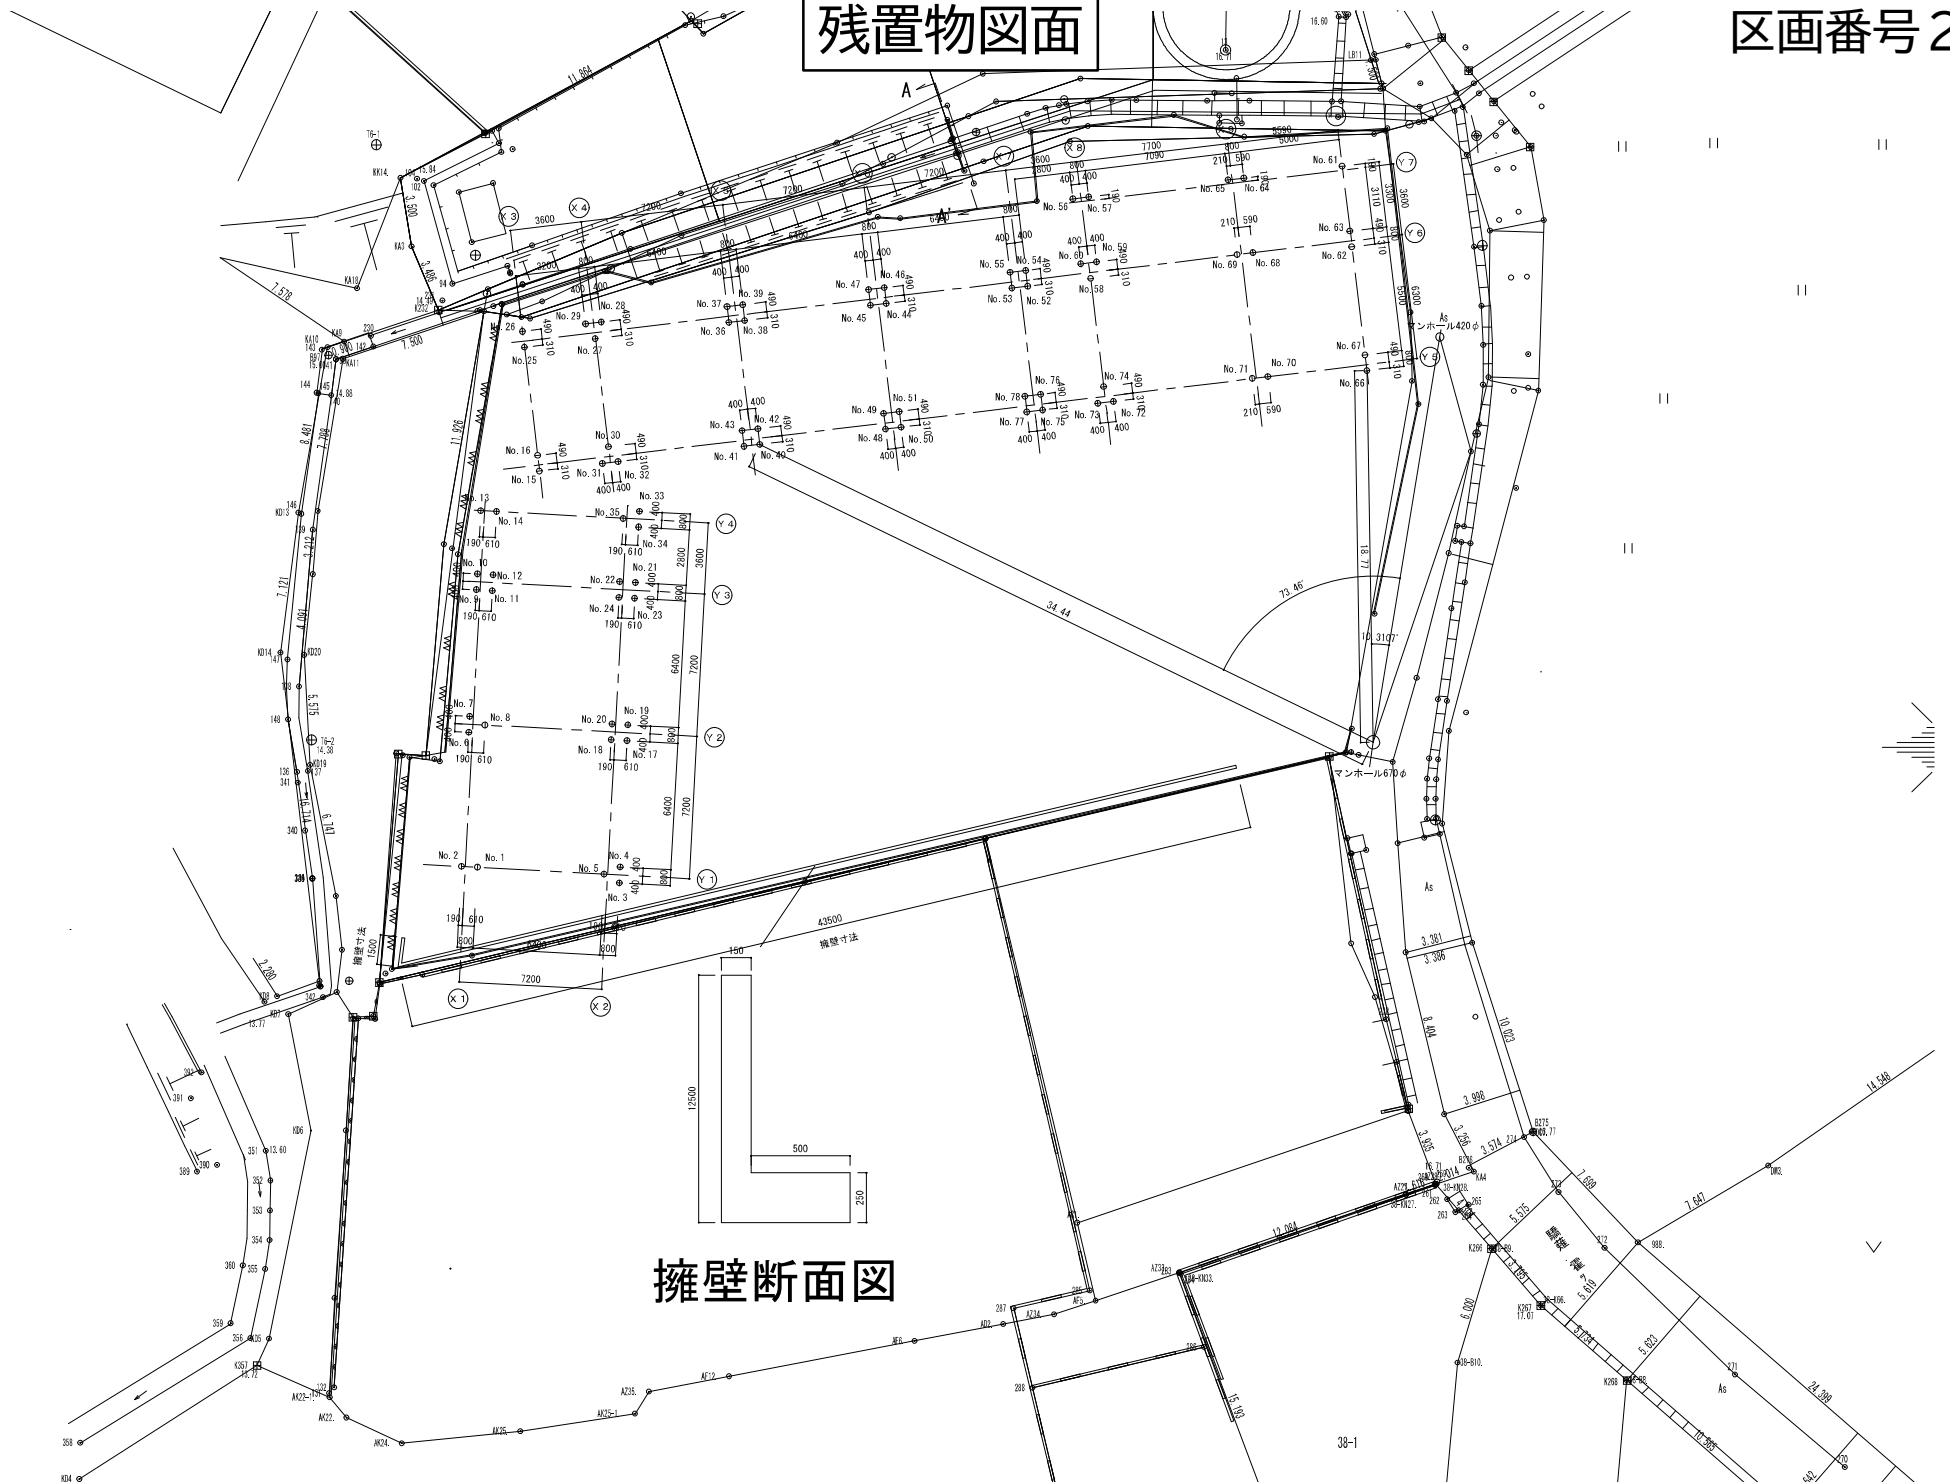

残置物図面

区画番号 2

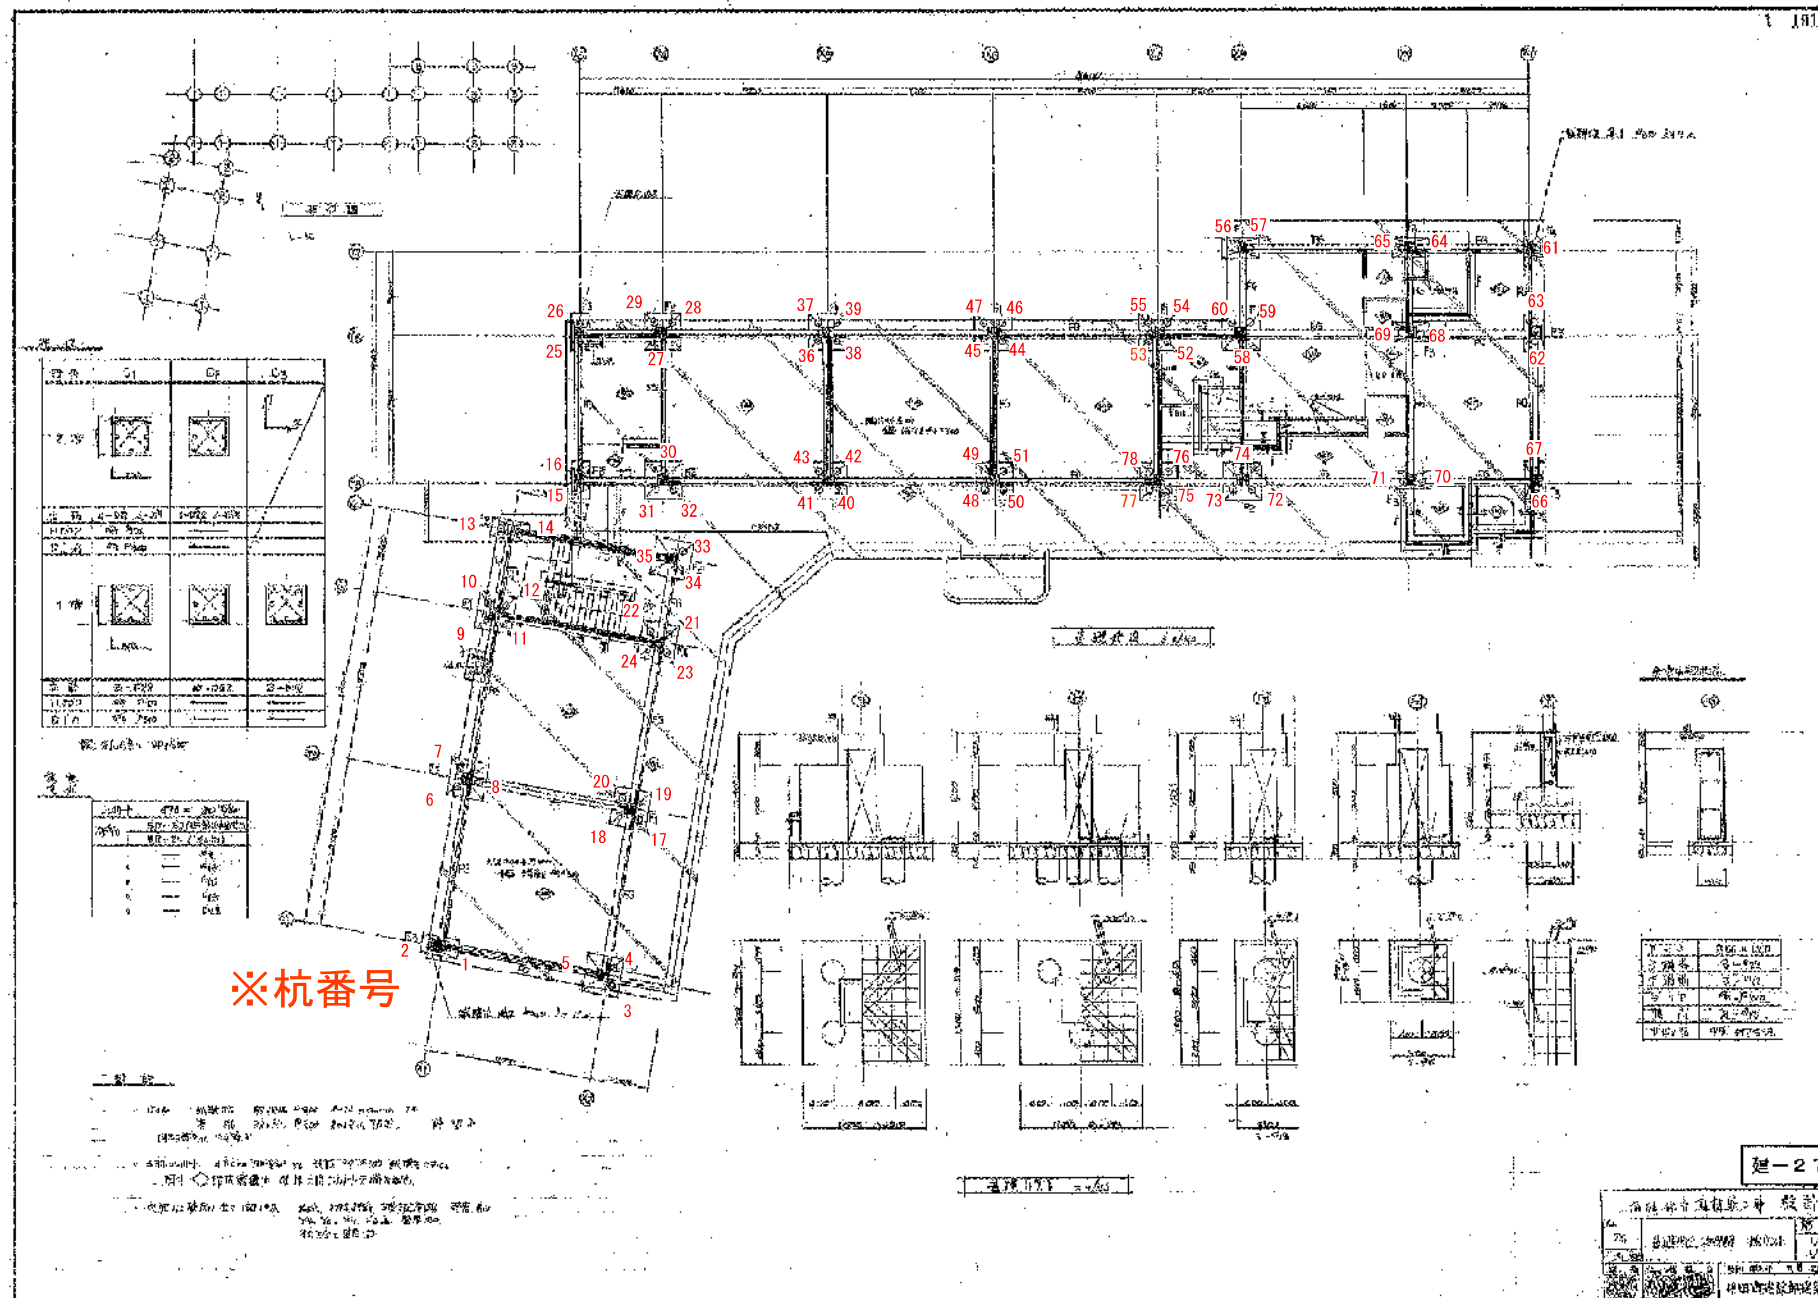

杭抜き報告表

区画番号 2

出来形成果総括表


工事名 高根保育園園舎解体等工事(週休2日)

例

路線名

工事場

所 半田市平地町五丁目30

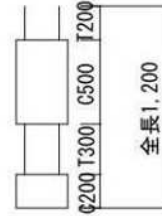

※KBM=入口前マンホール中央天端

杭抜日	杭番号	設計杭長	杭頭高 (KBMから)	先端確認	杭構成	撤去杭L	未確認L	完全撤去確認	全長撤去杭頭未確認	全長不足杭頭確認	全長不足杭頭未確認
	例	12 m	0.0 m		C2+T3+C5+T2	12 m	0 m		○		
12月22日	1	12 m	0.0 m		C9.9+T2	12 m	-0.1 m				○
12月23日	②	14 m	0.0 m	○	C12.2+T1.7	14 m	-0.1 m			○	
12月23日	3	12 m	0.0 m		C6.8+T1.9	8.7 m	-3.3 m				○
12月23日	4	12 m	0.0 m	○	C9.8+T1.7	12 m	-0.5 m			○	
12月23日	5	12 m	0.0 m	○	C9.5+T2.1	12 m	-0.4 m			○	
12月24日	6	12 m	0.0 m	○	C9.8+T1.7	12 m	-0.5 m			○	
12月24日	7	12 m	0.0 m		T2.1+C8.6+T1.4	12 m	0.1 m		○		
12月24日	8	12 m	0.0 m		C9.6+T2.1	12 m	-0.3 m				○
12月25日	9	12 m	0.0 m	○	C7.4+T3.5	11 m	-1.1 m			○	
12月25日	10	12 m	0.0 m	○	C7.5+T2.3	9.8 m	-2.2 m			○	
12月25日	11	12 m	0.0 m		T1.5+C1.3+T1.4+C5.3+T2.6	12 m	0.1 m		○		
12月25日	12	12 m	0.0 m		T4.5+C3.6+T2.1	10 m	-1.8 m				○
12月26日	13	12 m	0.0 m	○	C10.1+T1.8	12 m	-0.1 m			○	
12月26日	14	12 m	0.0 m		C9.4+T2.1	12 m	-0.5 m				○
12月26日	15	12 m	0.0 m		C3.5+T2.5+C3.6+T2.3	12 m	-0.1 m				○
1月5日	16	12 m	0.0 m	○	C2.6+T3+C4.2+2	12 m	-0.2 m			○	
1月5日	17	12 m	0.0 m	○	C3.3+T2+C4.2+T1	13 m	0.9 m			○	
1月5日	18	12 m	0.0 m		T1.4+C7.8+T1.6	11 m	-1.2 m				○
1月6日	19	12 m	0.0 m		T5+C3+T3.2	11 m	-0.8 m				○
1月6日	20	12 m	0.0 m		T1.5+C6.7+T2.2	10 m	-1.6 m				○
1月6日	21	12 m	0.0 m		T2+C5.6+T1.1	8.7 m	-3.3 m				○
1月6日	22	12 m	0.0 m		C8.5	8.5 m	-3.5 m				○
1月7日	23	12 m	0.0 m		T2.3+C6.6+T2.3	11 m	-0.8 m				○
1月7日	24	12 m	0.0 m	○	C9.9+T2.3	12 m	0.2 m	○			
1月8日	25	12 m	0.0 m		T1.8+C6	7.8 m	-4.2 m				○
1月8日	②6	14 m	0.0 m		T1.6+C1.6+T0.8+C5.8+T1.9	12 m	-2.3 m				○
1月8日	27	12 m	0.0 m	○	C5.3+T2.1	7.4 m	-4.6 m			○	

※○がない（先端確認ができていない）が残置杭

杭抜き報告表

区画番号 2

出来形成果総括表

工事名 高根保育園園舎解体等工事(週休2日)

路線名

工事場

所 半田市平地町五丁目30番

杭抜日	杭番号	設計杭長	杭頭高(KBMから)	先端確認	杭構成	撤去杭L	未確認L	完全撤去確認	全長撤去杭頭未確認	全長不足杭頭確認	全長不足杭頭未確認
1月8日	28	12 m	0.0 m		C6.33+T1.8	8.1 m	-3.9 m				○
1月9日	29	12 m	0.0 m		C6.48+T2.2	8.7 m	-3.3 m				○
1月9日	30	12 m	0.0 m		C9.53+T1.8	11 m	-0.7 m				○
1月9日	31	12 m	0.0 m		C9.32+T1.7	11 m	-1 m				○
1月13日	32	12 m	0.0 m		C9.3+T2.4	12 m	-0.3 m			○	
1月13日	33	12 m	0.0 m		T5.2+C3.6+T3.1	12 m	-0.1 m				○
1月13日	34	12 m	0.0 m		T1.8+C7.9+T2.2	12 m	-0.1 m				○
1月14日	35	12 m	0.0 m	○	C1.3+T1.2+C6.7+T2	11 m	-0.8 m			○	
1月14日	36	12 m	0.0 m	○	C9+T2.2	11 m	-0.8 m			○	
1月14日	37	12 m	0.0 m		T3.8+C2.3+T2.2	8.5 m	-3.5 m				○
1月15日	38	12 m	-2035.0 m		T1.7+C1+T1+C3.7+T1.8	9.2 m	-2.8 m				○
1月16日	39	12 m	-2130.0 m	○	C9.7+T1.8	12 m	-0.5 m			○	
1月16日	40	12 m	-2057.0 m		C10+T1.5	12 m	-0.5 m				○
1月17日	41	12 m	-1883.0 m		C10+T1.3	11 m	-0.7 m				○
1月17日	42	12 m	-1771.0 m		T3+C4+T3.3	10 m	-1.7 m				○
1月17日	43	12 m	-1820.0 m		C9+T1.8	11 m	-1.2 m				○
1月17日	44	12 m	-2535.0 m		C9.4+T2	11 m	-0.6 m				○
1月19日	45	12 m	-2436.0 m		C8.8+T2.6	11 m	-0.6 m				○
1月19日	46	12 m	-2310.0 m		C8.6+T2.6	11 m	-0.6 m				○
1月19日	47	12 m	-2529.0 m	○	C8.8+T2.8	12 m	-0.4 m			○	
1月19日	48	12 m	-2550.0 m		T1+C6.8+T2.2	10 m	-2 m				○
1月19日	49	12 m	-2450.0 m		C7.9+T3.6	12 m	-0.5 m				○
1月20日	50	12 m	-2900.0 m		C0.7+T1.3+C5.7+T2.5	10 m	-0.8 m				○
1月20日	51	12 m	-2890.0 m	○	C8.7+T3.2	12 m	-0.1 m			○	
1月20日	52	12 m	-2790.0 m		T0.8+C7.1+T2.5	10 m	-0.6 m				○
1月20日	53	12 m	-2675.0 m		C9+T2.5	12 m	-0.5 m				○
1月21日	54	12 m	-1840.0 m		C9.2+T1.8	11 m	-1 m				○
1月21日	55	12 m	-2210.0 m		T2.5+C5.7+T1.7	9.9 m	-2.1 m				○

杭抜き報告表

区画番号2

出来形成果総括表

工事名 高根保育園園舎解体等工事(週休2日)

路 線 名

工事場

所 半田市平地町五丁目30

[illegible]



対象地を北方より見る



対象地を東方より見る